329618

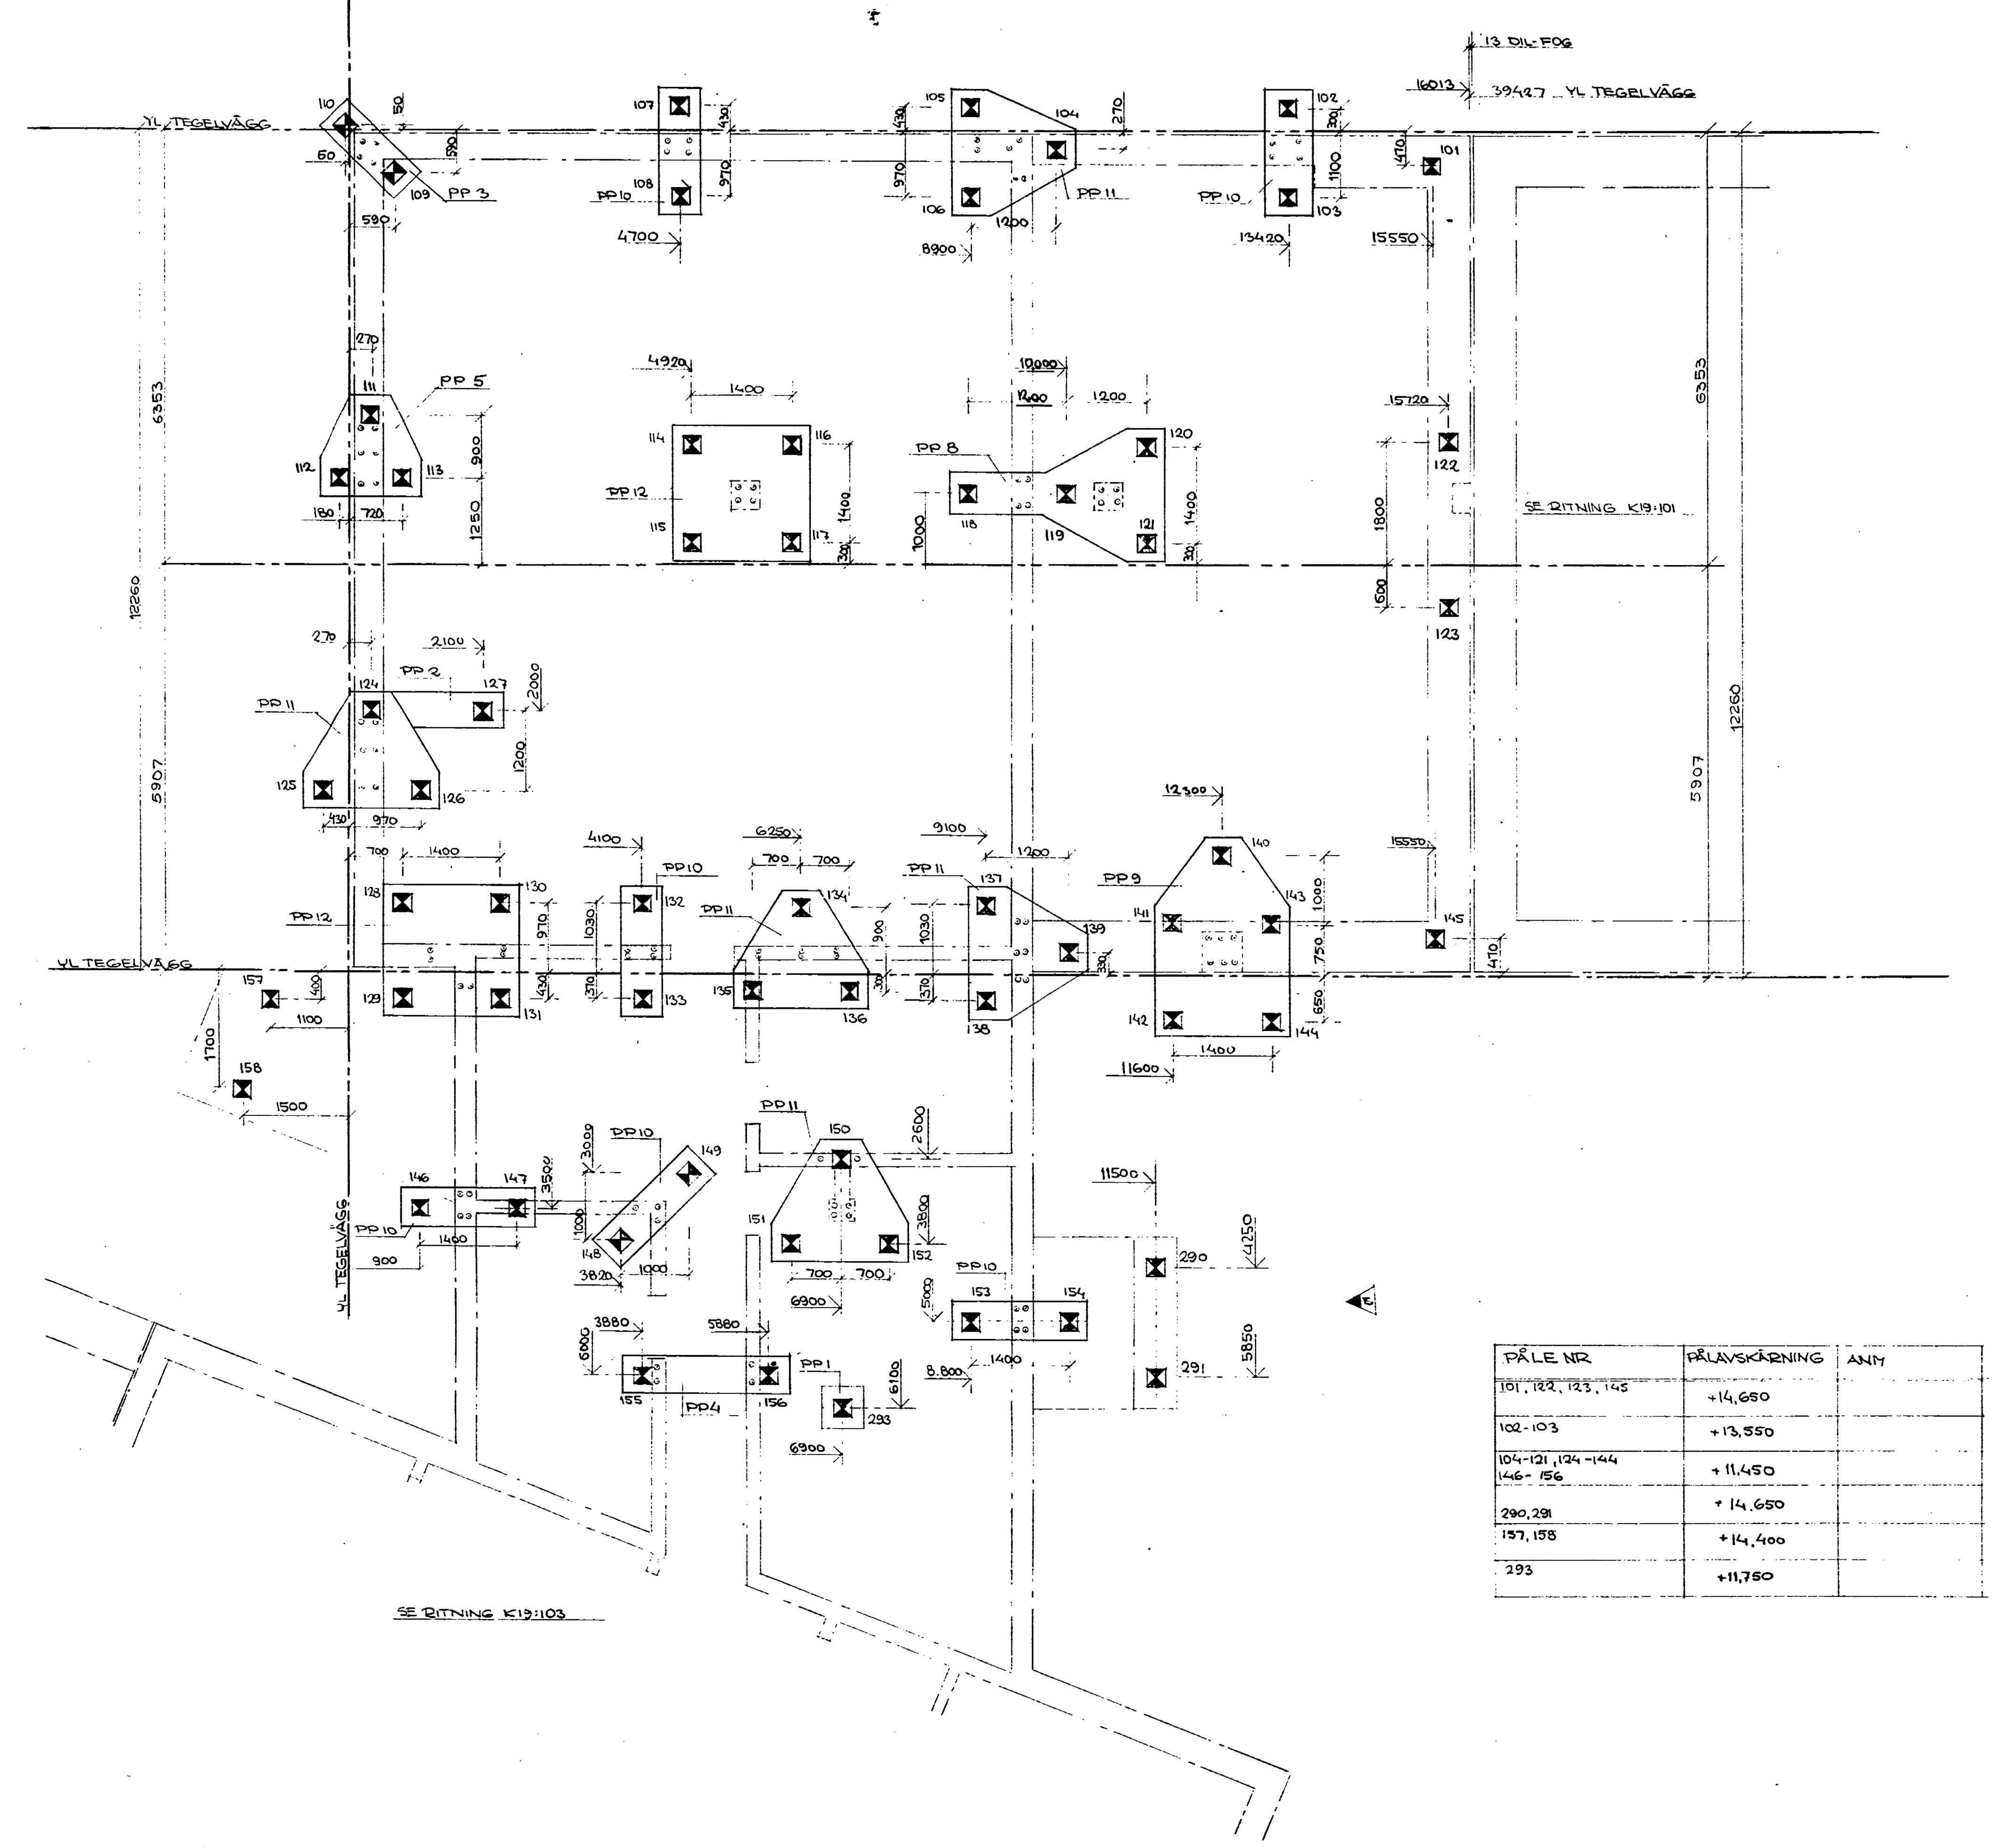

FÖRESKRIFTER

FÖR BESTÄMNING AV TILLÅTNA PÅLLASTER HAR FÖLJANDE PÅLLÄNGDER ANTAGITS

PÅLE 104-121, 124-144, 146-156 PÅLLÄNGD 1.5-3.0 M
TILLÅTEN LAST 0,6×45 = 27 TON

PÅLE 101-103, 121, 122, 145, 157, 158, 290, 291 PÅLLÄNGD >5M
TILLÅTEN LAST 45 TON

OM VID SLAGNING PÅLLÄNGDEN BLIR KORTARE ÄN VAD SOM ANTAGITS OVAN SKALL KONSTRUKTÖREN KONTAKTAS OMGÅENDE

ANVISNINGAR

MÅTT UTGÅR FRÅN YTTERLIV TEGELVÄGGAR
SE ÄVEN RITNING A9:01

FÖRKLARINGAR

BETONGPÅLE C45

⊙ FÖRTAGNINGSJÄRN FRÅN PÅLPLATTA ⌀16 LÄNGD 1700

PÅLE NR	PÅLAVSKÄRNING	ANM
101, 122, 123, 145	+14,650	
102-103	+13,550	
104-121, 124-144 146-156	+11,450	
290, 291	+14,650	
157, 158	+14,400	
293	+11,750	

Denna handling är av stadsarkitektskontorets byggnadsinspektionsavdelning granskad ~~med~~/utan anmärkning
Örebro den 28/4 1976
[signature]

ARBETSRITNING

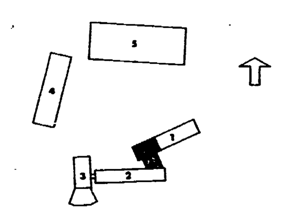

REV.	ANT.	REVIDERINGEN AVSER	SIGN	DATUM
D		HELT OMRITAD 4/c PÅLAR ÖKAT	LP	76-05-13
C		FÖRFRÅGNINGSUNDERLAG FÖRTAGNINGSJÄRN	LP	76-04-27
B		LÄGE OCH AVSK NR 290, 291	LP	76-04-2?
A		MÅTTSÄTTNING PÅLE 293 TILLK	LP	76-04-2?

A	SVEN DANIELSON ARK. KONT.	08/23 18 80
K	K-G. EKBLADS ING. BYRÅ	019/13 00 70
V	ING. F:A SVEN TYSKLIND	019/12 46 15
E	ÖREBRO ELKONSULT	019/12 47 80

RITAD AV: LP | KONSTR. AV: LP | HANDL. AV:

ÖREBRO 1976-03-01

GULLSPÅNGS KRAFTAKTIEBOLAG ÖREBRO
KONTOR, MATSALSBYGGN., FÖRRÅD o. GARAGE

HUS 1 KONTOR
PÅLPLAN
Kv. Svängkpilen

SKALA

ARBETSNUMMER: 329 | RITNINGSNUMMER: K13:102 | REV. D

329542 790925

329617

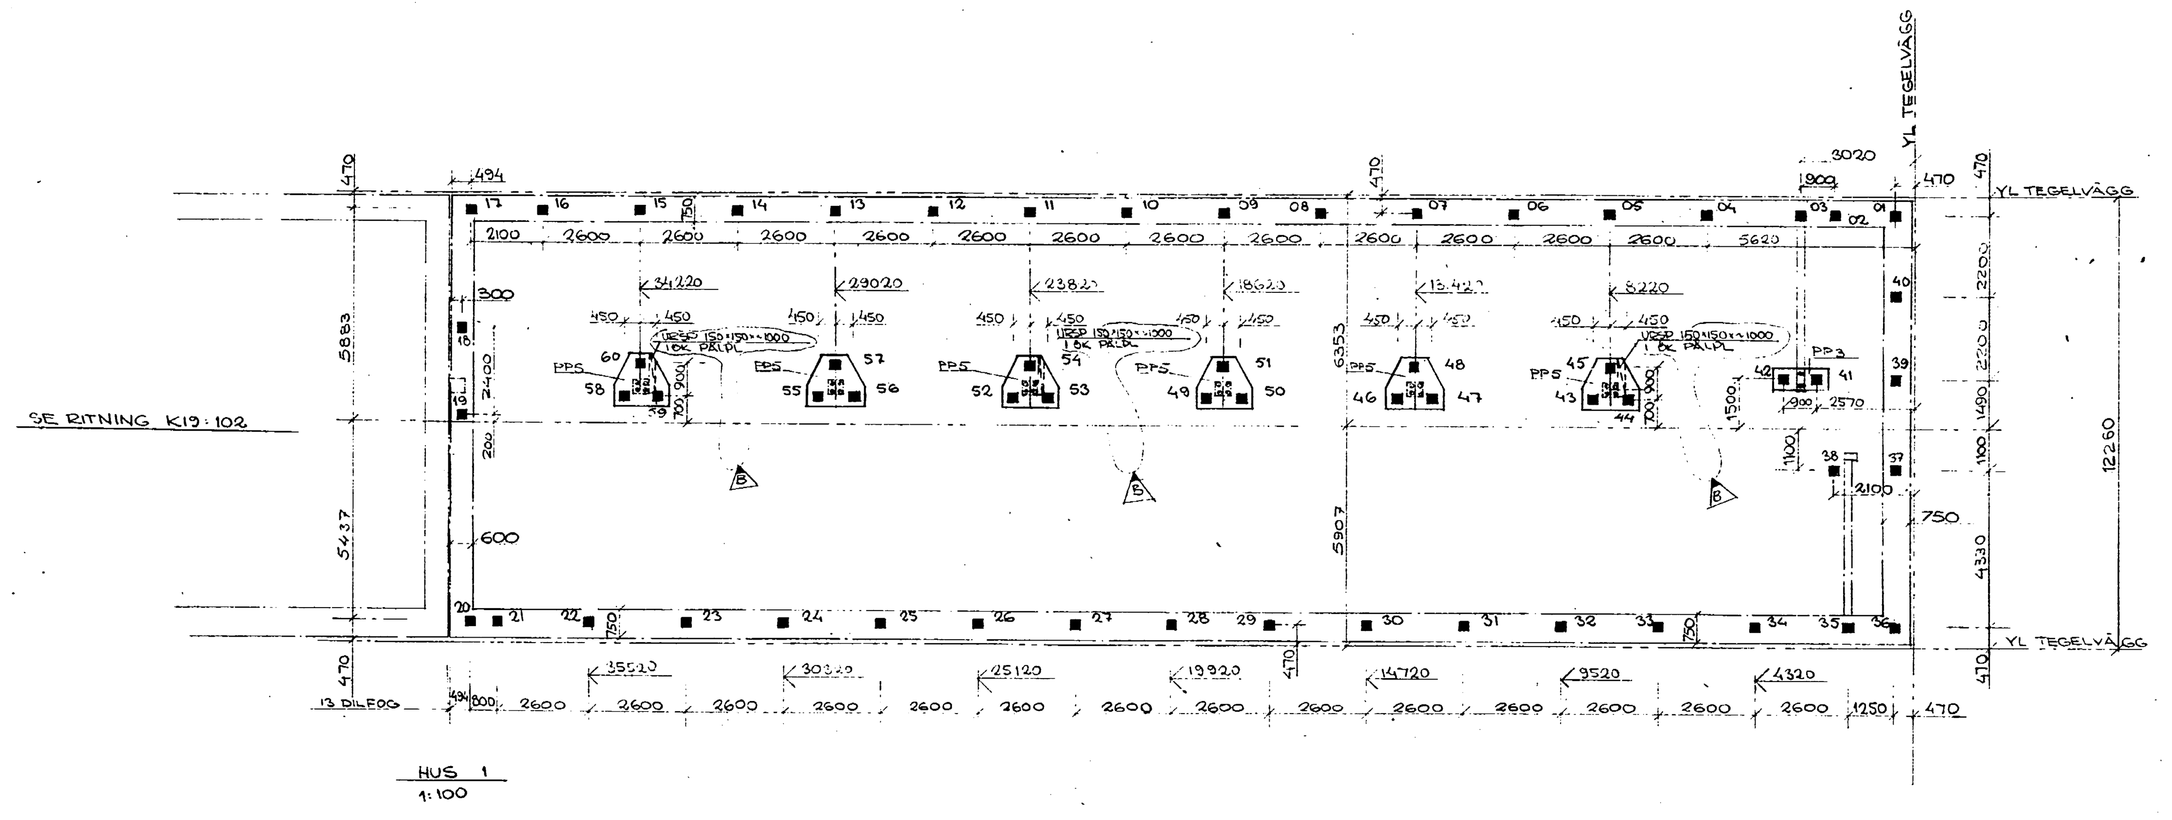

HUS 1
1:100

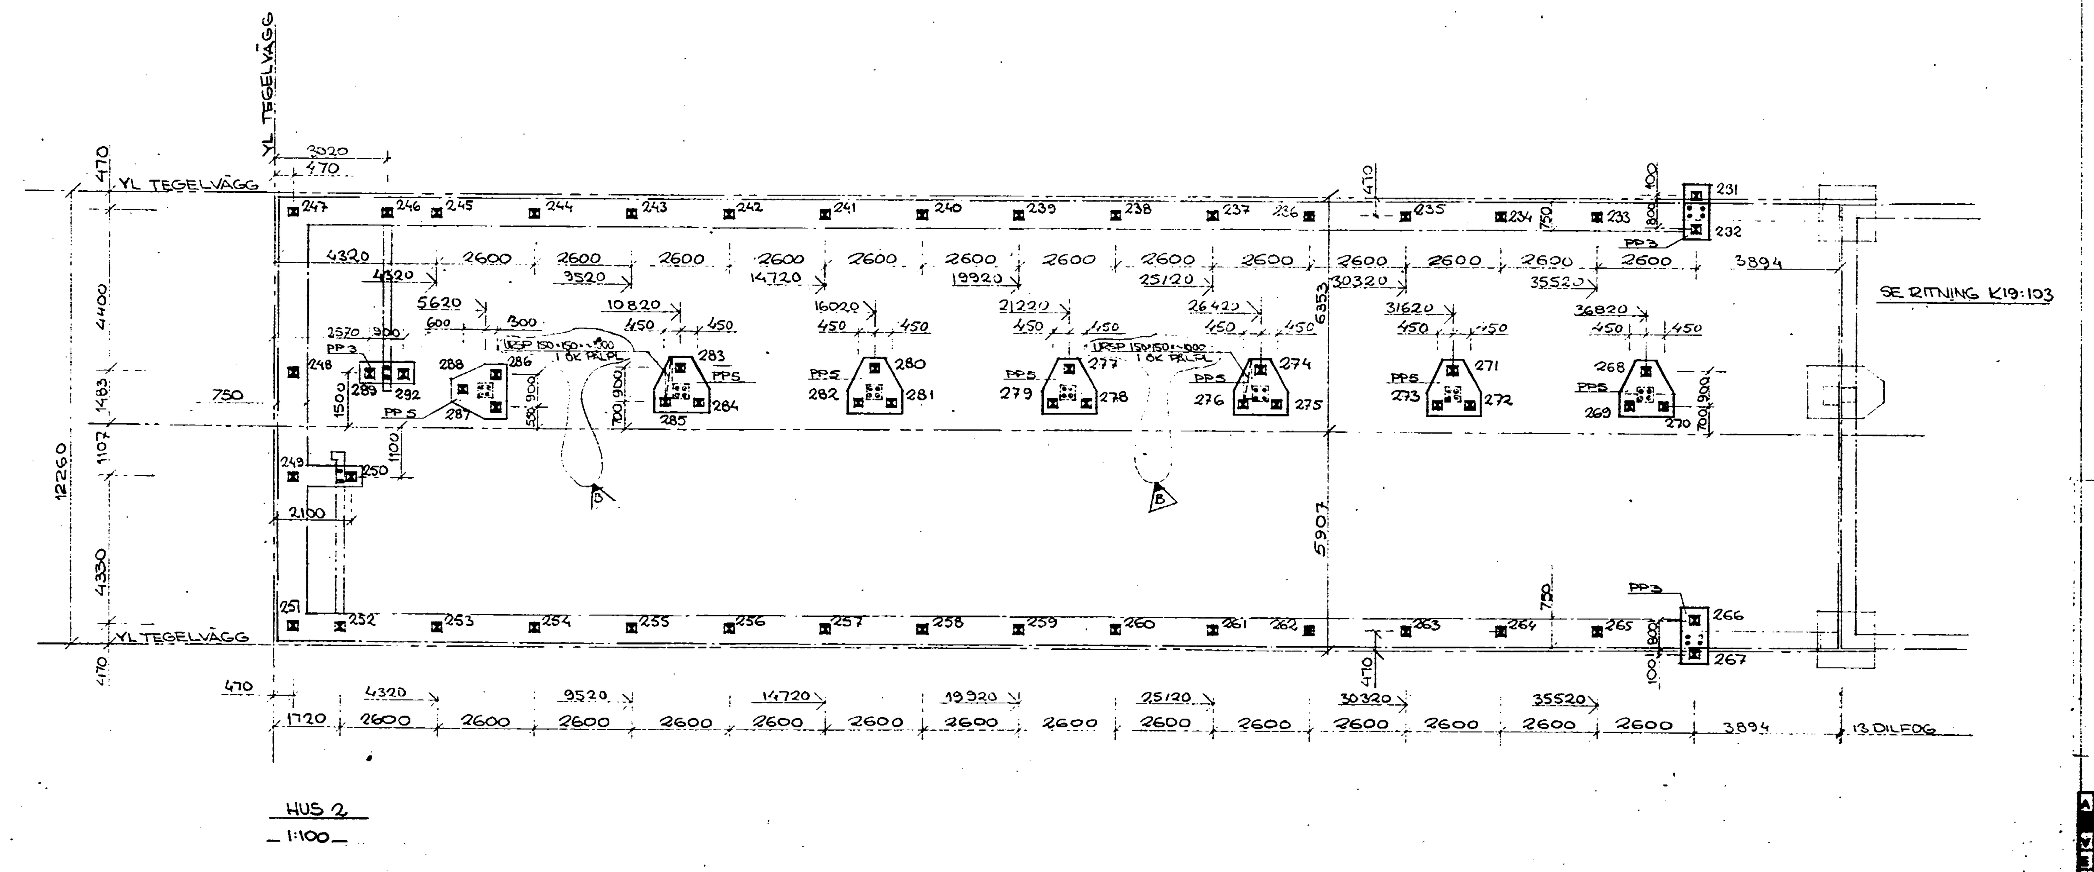

HUS 2
1:100

FÖRESKRIFTER

FÖR BESTÄMNING AV TILLÅTNA PÅLLASTER HAR FÖLJANDE PÅLLÄNGDER ANTAGITS

PÅLE 01 - 60 > 5 M TILLÅTEN LAST 33 TON

PÅLE 231 - 289 > 5 M TILLÅTEN LAST 45 TON

OM VID SLAGNING PÅLLÄNGDEN BLIR KORTARE ÄN VAD SOM ANTAGITS OVAN SKALL KONSTRUKTÖREN KONTAKTAS OMGÅENDE

ANVISNINGAR

MÅTT UTGÅR FRÅN YTTERLIV TEGELVÄGGAR
SE ÄVEN RITNING A9:01

HUS 1 BETONGPÅLAR C33

PÅLE NR	PÅLAVSKÄRNING	ANM
01 - 40	+ 14,650	
41 - 60	+ 14.300	

HUS 2 BETONGPÅLAR C45

PÅLE NR	PÅLAVSKÄRNING	ANM
233 - 265	+ 14,650	
231, 232, 266, 267	+ 13.550	
268 - 289	+ 14.300	

FÖRKLARINGAR

BETONGPÅLE C33

BETONGPÅLE C45

⊙ FÖRTAGNINGSJÄRN FRÅN PÅLPLATTA ø16 LÄNGD 1700

76 09.

1 30 - 1976

ARBETSRITNING

Ifrågavarande handling är av stadsarkitektkontorets byggnads-inspektionsavdelning granskad och funnen anmärkning.
Örebro den 28/10 1976

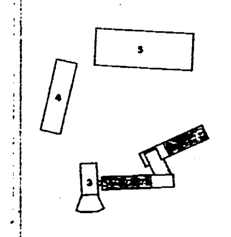

REV.	ANT.	REVIDERINGEN AVSER		
C		ARBETSRITNING	LP	76-05-18
B		FÖRFRÅGNINGSUNDERLAG FÖRTAGNINGSJÄRN URSP	LP	76-04-22
A		MÅTTSÄTTNING PÅLE 292 TILLK	LP	76-04-2[illegible]

GULLSPÅNGS KRAFTAKTIEBOLAG ÖREBRO
KONTOR, MATSALSBYGGN., FÖRRÅD o. GARAGE

HUS 1 OCH 2, KONTOR
PÅLPLAN Svänghjulet

SKALA 1:100

RITAD AV LP · KONSTR. AV LP

REV. C

329619

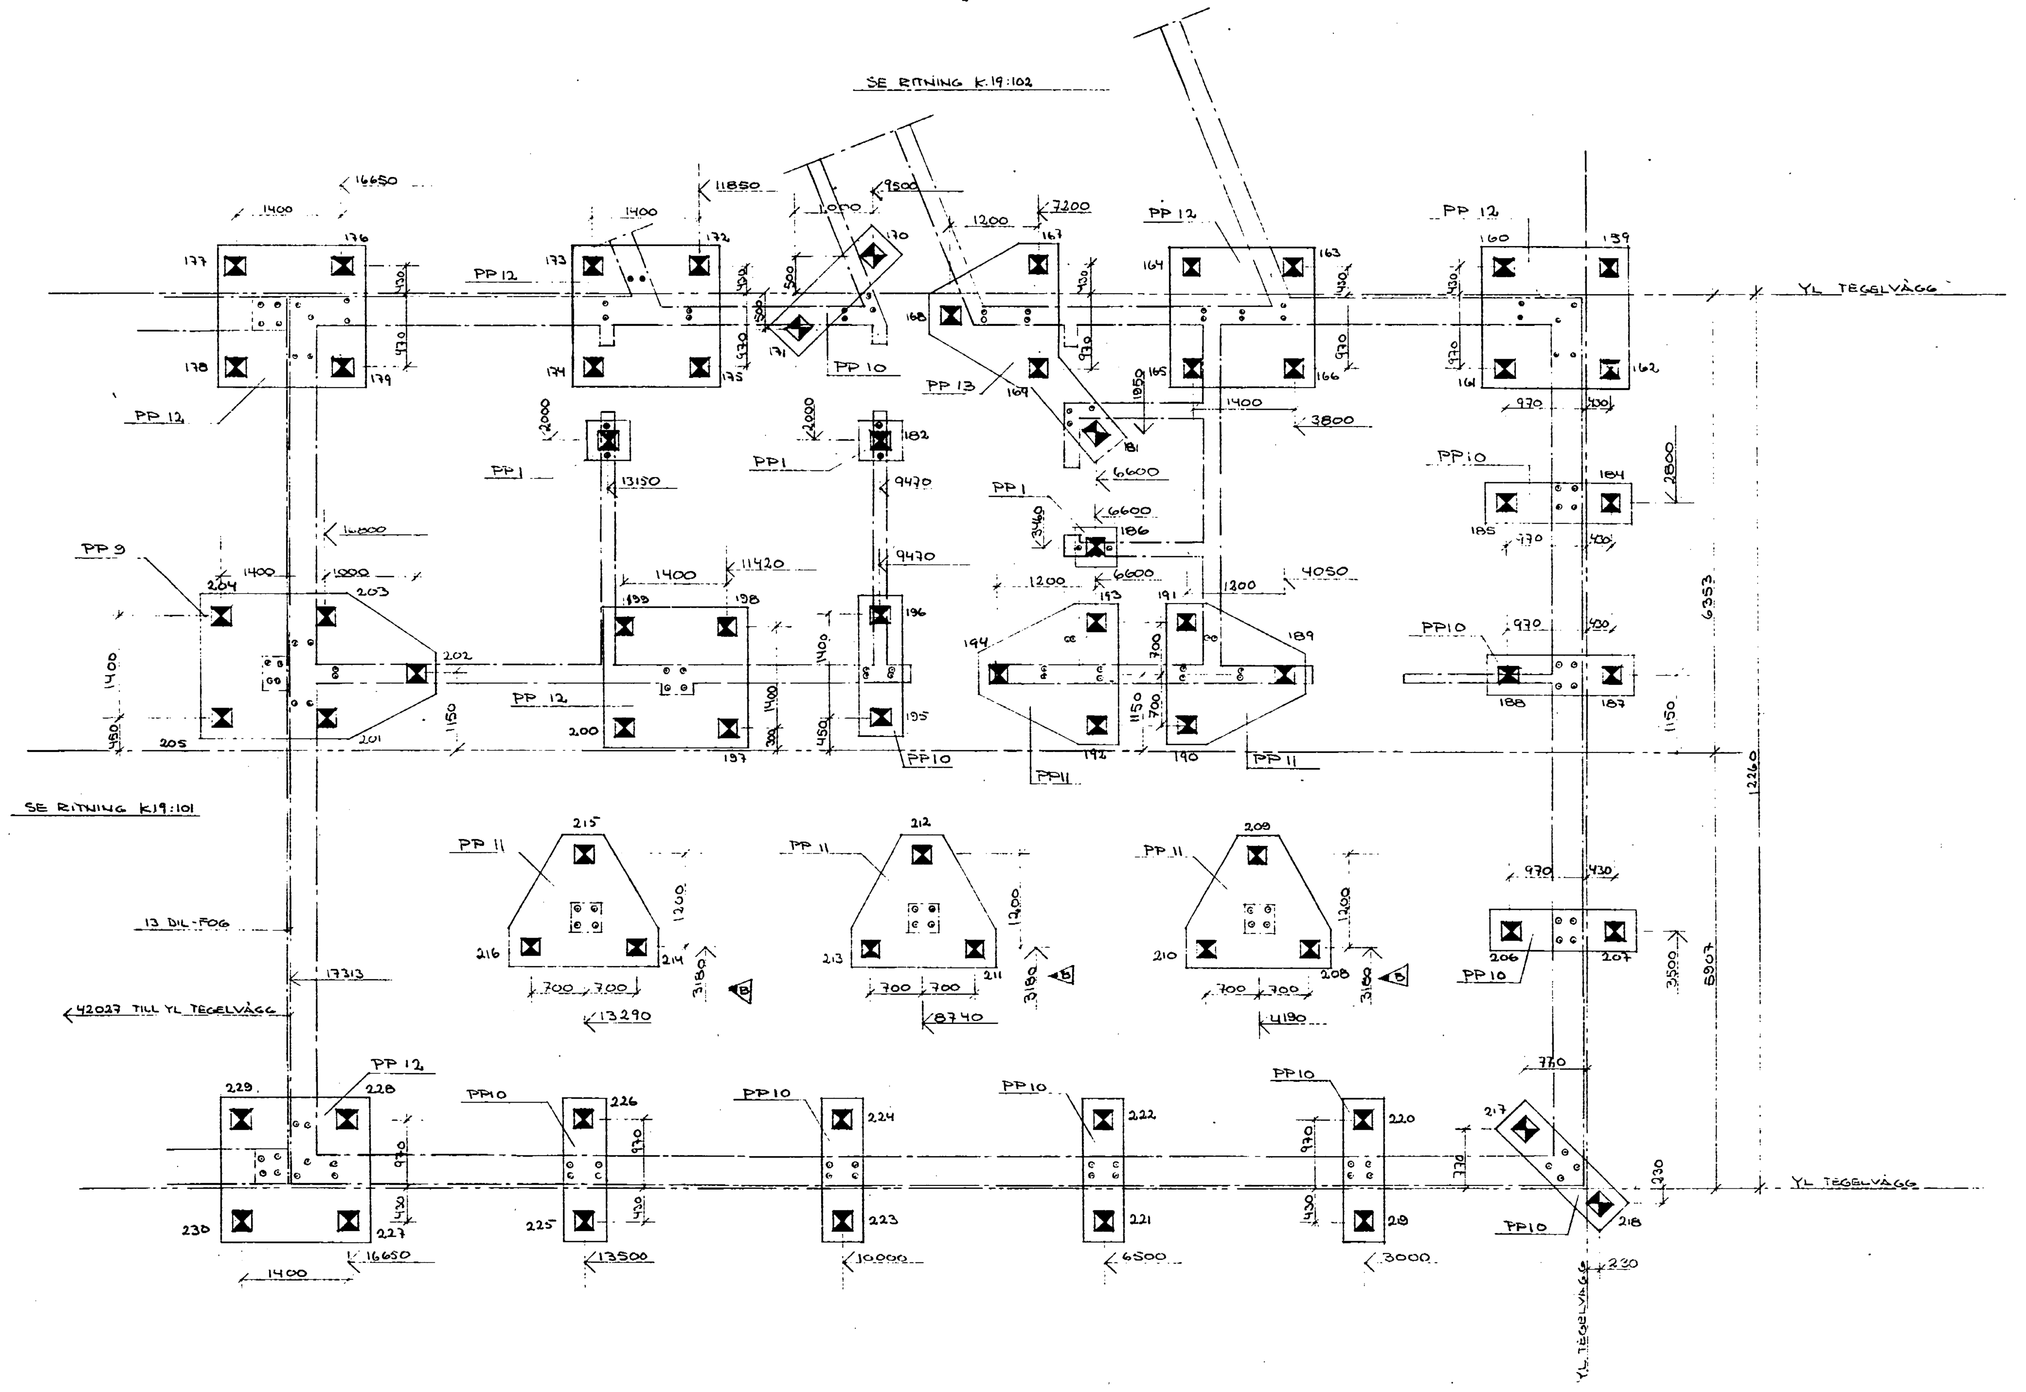

FÖRESKRIFTER

FÖR BESTÄMNING AV TILLÅTNA PÅLLASTER HAR FÖLJANDE PÅLLÄNGDER ANTAGITS

PÅLE 159-230 PÅLLÄNGD 1,5-3,0 M
TILLÅTEN LAST 0,6×45 = 27 TON

OM VID SLAGNING PÅLLÄNGDERNA BLIR KORTARE ÄN SOM ANTAGITS OVAN SKALL KONSTRUKTÖREN KONTAKTAS OMGÅENDE

ANVISNINGAR

MÅTT UTGÅR FRÅN YTTERLIV TEGELVÄGGAR
SE ÄVEN RITNING A9:01

FÖRKLARINGAR

BETONGPÅLE C 45
FÖRTAGNINGSJÄRN FRÅN PÅLPLATTA Φ16 LÄNGD 1700

PÅLE NR	PÅLAVSKÄRNING	ANM
159-179, 181, 184, 185, 187-188, 195-230	+11,450	
182, 183	+11,750	
189-194	+9,900	
186	+10,200	

ARBETSRITNING

Denna handling är av stadsarkitektskontorets byggnadsinspektionsavdelning granskad ~~med~~/utan anmärkning
Örebro den 28/9 1976

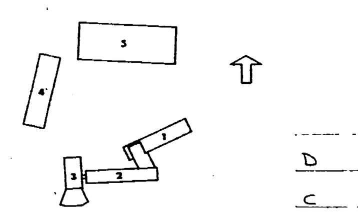

REV.	ANT.	REVIDERINGEN AVSER	SIGN	DATUM
D		HELT OMRITAD, c/c PÅLAR ÖKAT. PÅLE 180 UTGÅR	LL	76-05-13
C		FÖRFRÅGNINGSUNDERLAG FÖRTAGNINGSJÄRN	LP	76-04-27
B		AVSK PÅLE 186, 189-194 LÄGE PÅLE 208-216	LP	76-04-27
A		MÅTTSÄTTNING	LP	76-04-20

A SVEN DANIELSON ARK. KONT. 08/23 16 80
K-B. EKBLADS ING. BYRÅ 019/13 08 70
V ING. F:A SVEN TYSKLIND 019/12 40 15
E ÖREBRO ELKONSULT 019/12 47 80

GULLSPÅNGS KRAFTAKTIEBOLAG ÖREBRO
KONTOR, MATSALSBYGGN., FÖRRÅD o. GARAGE

HUS 2 KONTOR
PÅLPLAN
Kv. Svänghjulet
SKALA 1:50

RITAD AV LP | KONSTR. AV LP | HANDL. AV
ÖREBRO 1976-03-01

ARBETSNUMMER 320 | RITNINGSNUMMER K19:103 | REV. D

329542 790925

329654

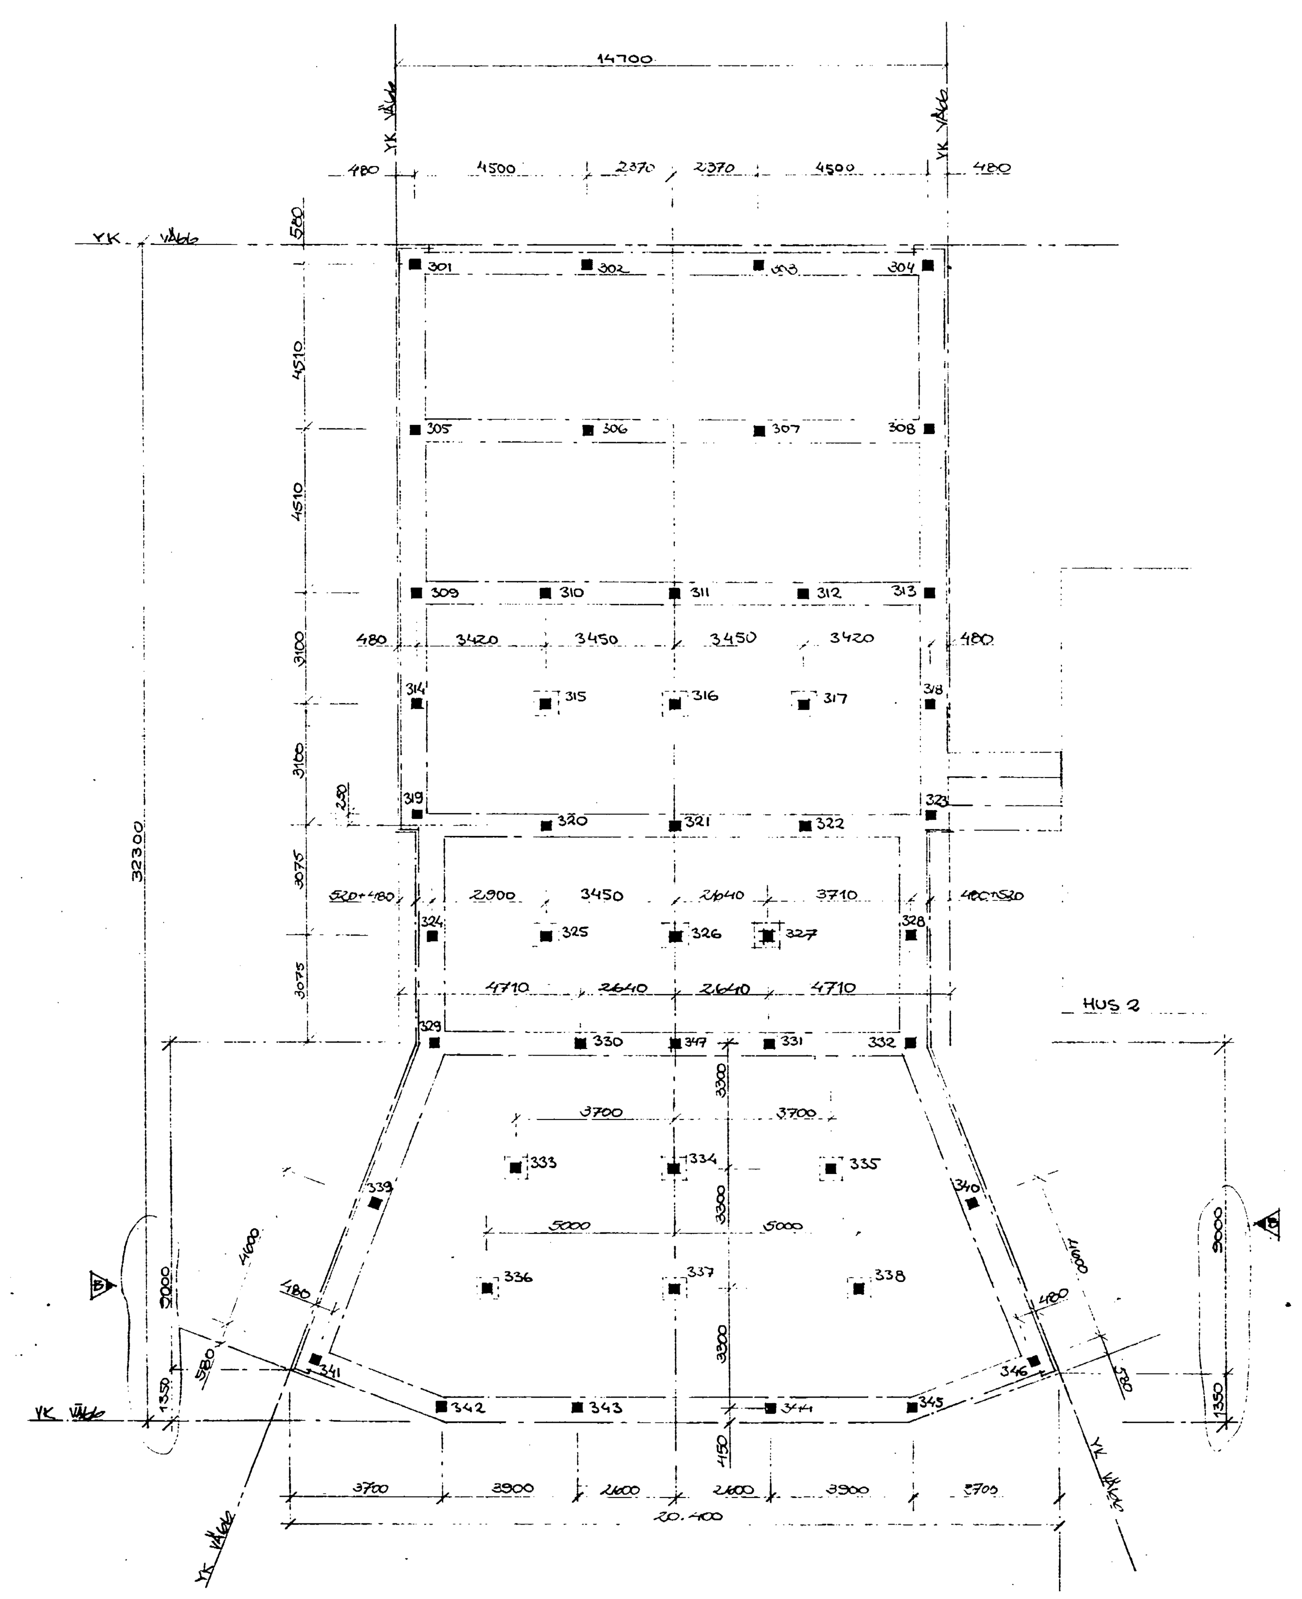

PÅLE NR	PÅLAVSKÄRN.	ANM
301-314, 318-324 328-332, 339-346	+14.650	
315-317, 325-327 333-338	+14.750	
347	+14.650	

FÖRKLARINGAR

■ BETONGPÅLE C33

FÖRESKRIFTER

FÖR BESTÄMNING AV TILLÅTEN PÅLLAST HAR FÖLJANDE PÅLLÄNGDER ANTAGITS

PÅLE 301-346 >5 M TILLÅTEN LAST 33 TON

OM VID SLAGNING PÅLLÄNGDEN BLIR KORTARE ÄN VADSOM ANTAGITS OVAN SKALL KONSTRUKTÖREN KONTAKTAS OMGÅENDE

1 30 1976

Denna handling är av stadsarkitektskontorets byggnadsinspektionsavdelning granskad ~~med~~/utan anmärkning
Örebro den 28/9 1976
[signature]

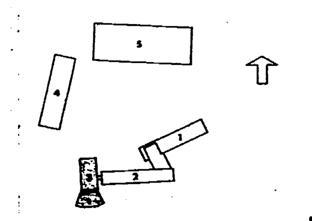

ARBETSRITNING

REV.	ANT.	REVIDERINGEN AVSER		DATUM
B		MÅTT	OP	76-...
A		KOMPL. MÅTT, P347 TILLK.	OP	76-...

A	SVEN DANIELSON ARK. KONT.	[illegible]
K	K-G. EKBLADS ING. BYRÅ	019/13 00 70
V	ING. F:A SVEN TYSKLIND	019/12 40 15
E	ÖREBRO ELKONSULT	019/12 47 80

GULLSPÅNGS KRAFTAKTIEBOLAG ÖREBRO
KONTOR, MATSALSBYGGN., FÖRRÅD o. GARAGE

HUS 3. MATSALSBYGGNAD
PÅLPLAN
Bvdughjulet

RITAD AV LP | KONSTR. AV LP | HANDL. AV

ÖREBRO 1976-06-01

SKALA 1:100

ARBETSNUMMER 329. | RITNINGSNUMMER K13-[illegible] | REV. B

32 30 A0 24 A1 16 A2 A3 A4 A4 A3 A2 16 A1 24 A0 30 32

329542 790925

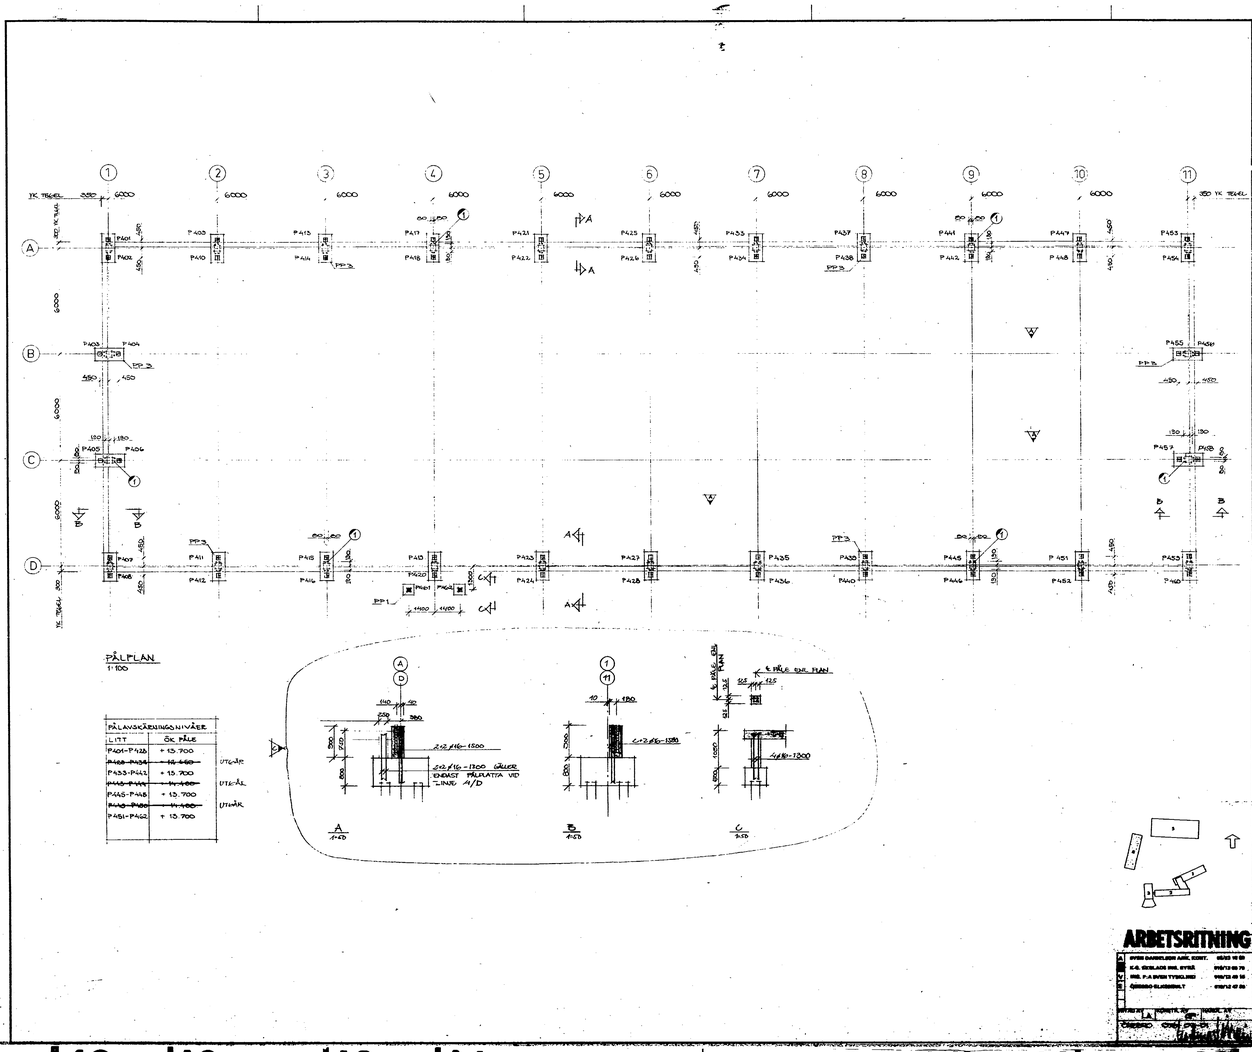

32' 30 AO 24 A1 16 A2 A3 A4 A4 A3 A2 16 A1 24 AO 30 32'
329542 790925

329672

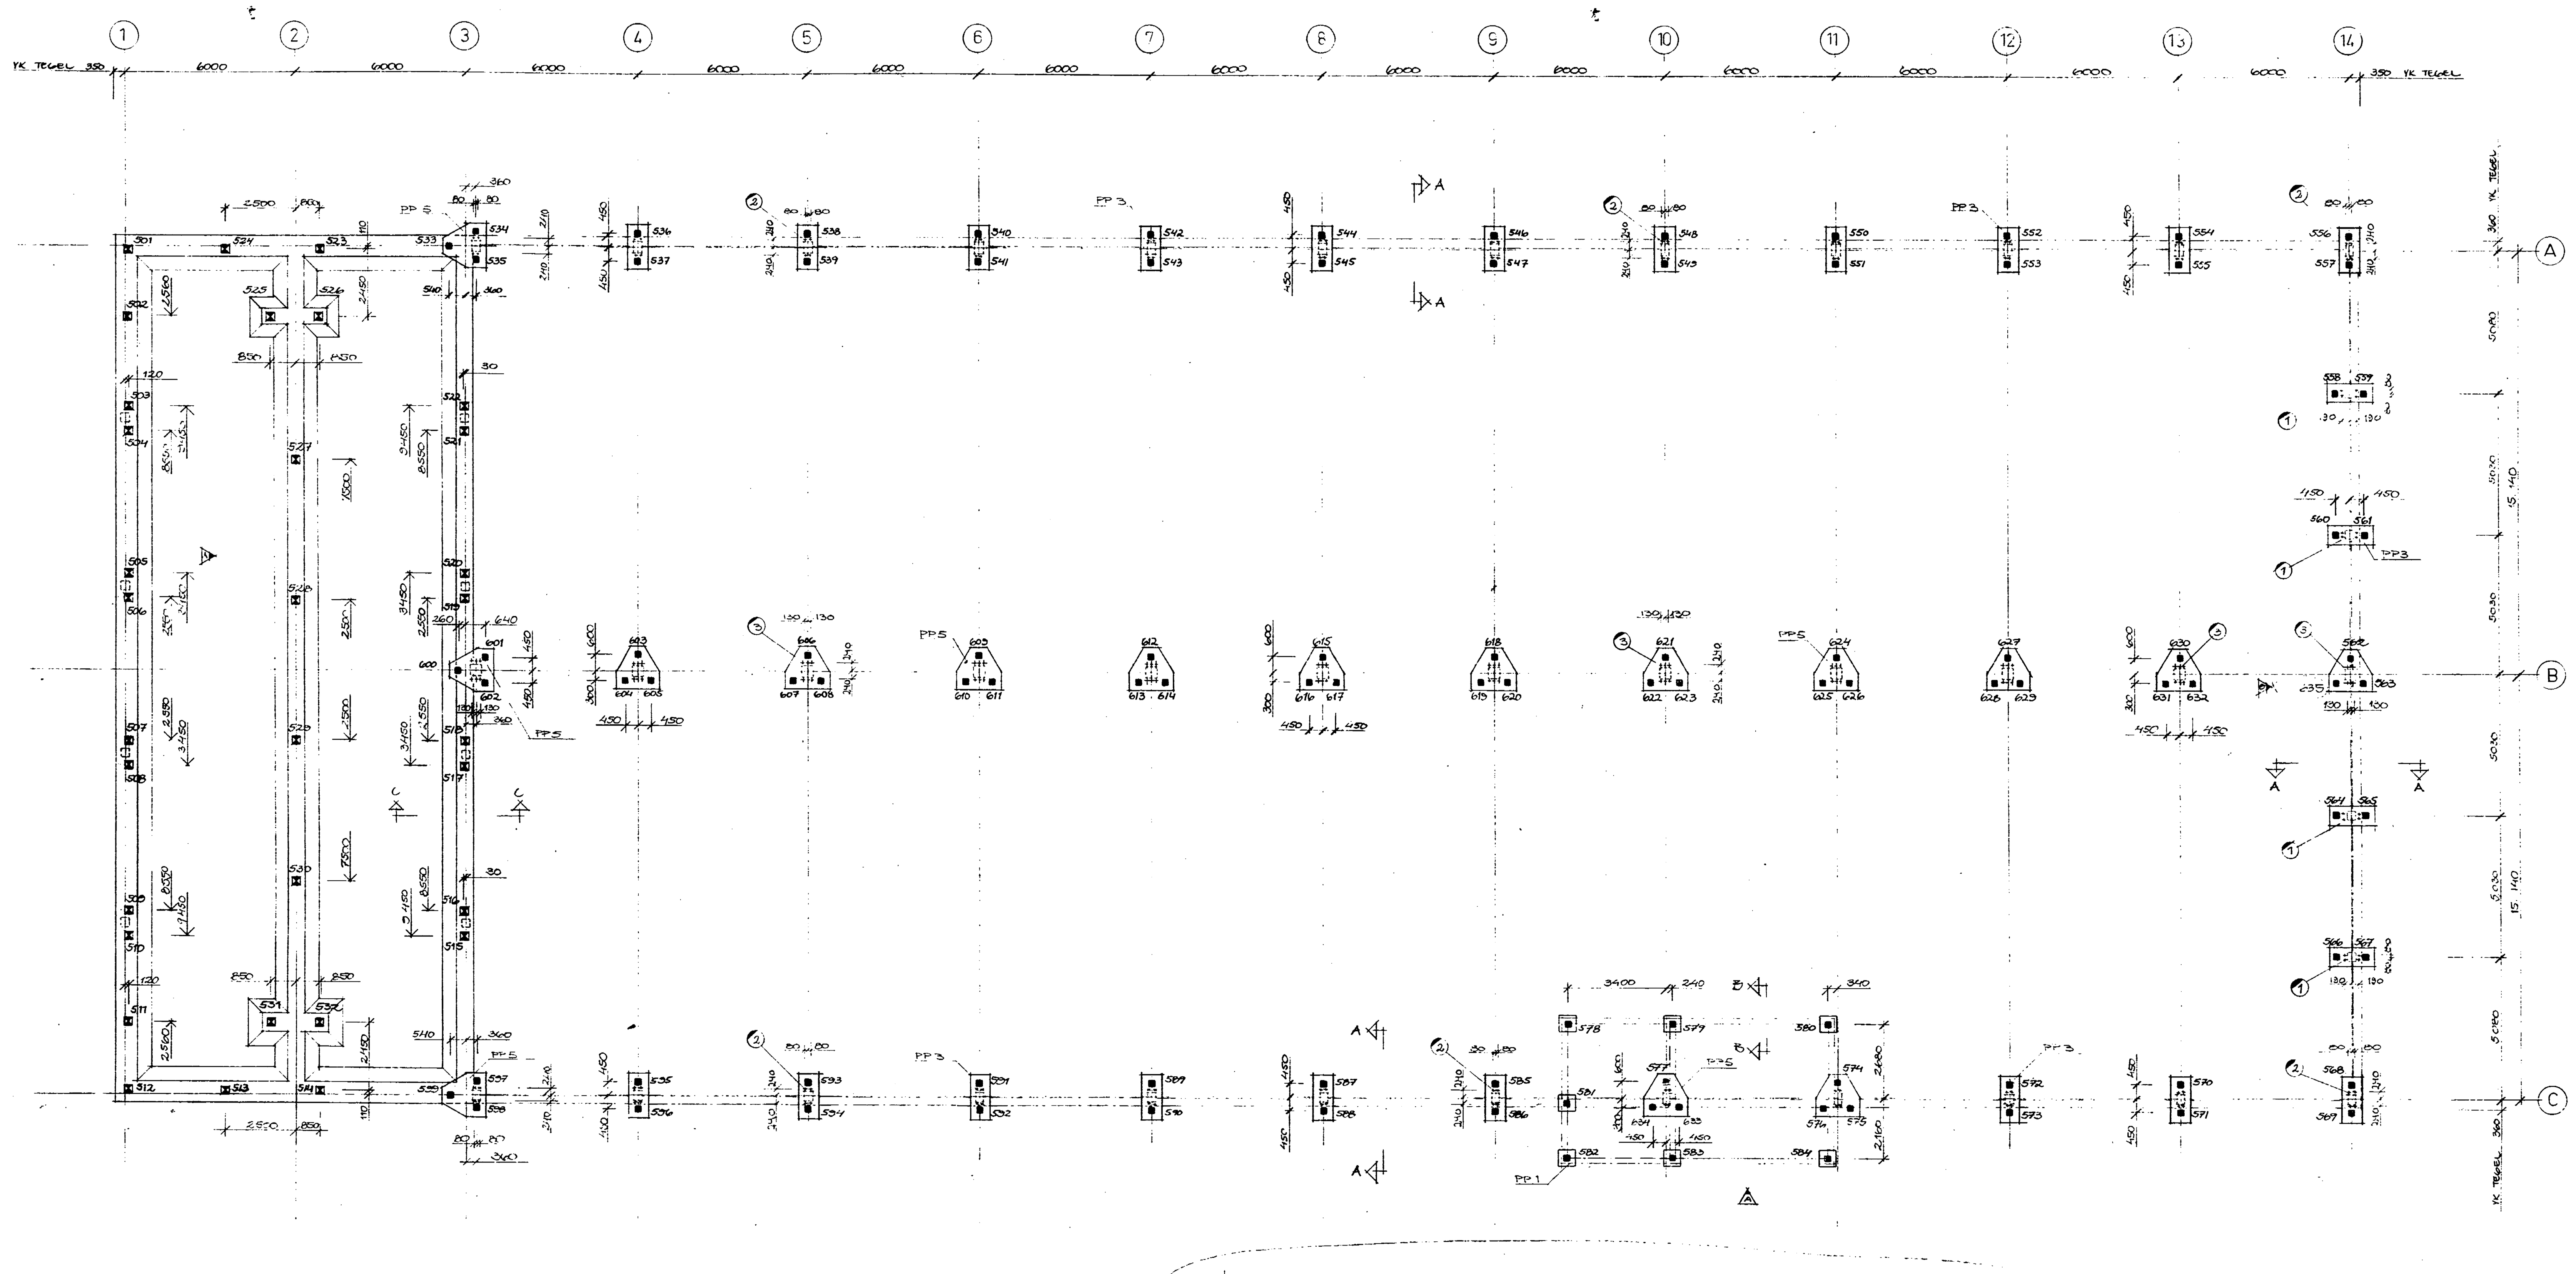

PÅLPLAN
1:100

PÅL TYP	PÅLE NR	AVSKÄRNING	ANM.
C45	501 - 524 525 - 532	+14.450 +14.450	
C33	533-535, 556-577, 585-602, 633, 634	+13.650	
	536-555, 605-632	+13.850	
	578-584	+13.950	
	635	+13.650	

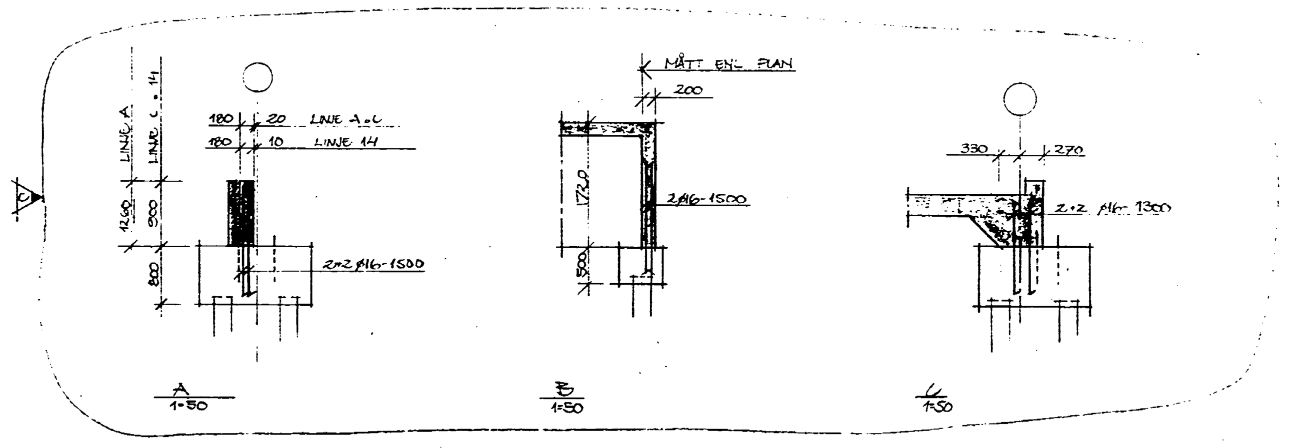

FÖRESKRIFTER

FÖR BESTÄMNING AV TILLÅTNA PÅLLASTER HAR ANTAGITS EN PÅLLÄNGD ≥ 5,0 m

OM VID SLAGNING PÅLLÄNGDEN BLIR KORTARE ÄN 5,0 m SKALL KONSTRUKTÖREN KONTAKTAS OMGÅENDE.

BETONG: BTG II STD K250 P

ARMERING: BYGLAR Ks40S

ÖVRIGT Ks40

FÖRTAGNINGSARMERING

PÅLPLATTOR SKALL HA FÖRTAGNINGSARMERING ENL. BESP FIG

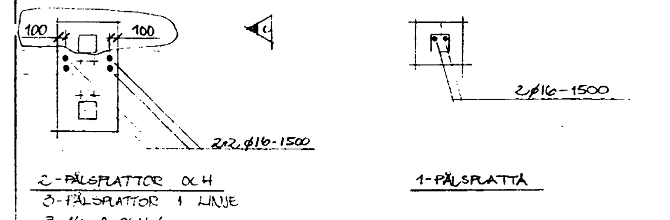

2-PÅLSPLATTOR OCH 3-PÅLSPLATTOR I LINJE 3, 14, A OCH C

1-PÅLSPLATTA

GRUNDSKRUVAR

GRUNDSKRUVAR SKALL PLACERAS MED ÖK ENLIGT NEDAN

LINJE A / 3-13 ÖK + 14.700
LINJE B / 3-13 ÖK + 14.700
LINJE C / 3-13 ÖK + 14.500
LINJE 14 / A-C ÖK + 14.500

GRUNDBULTARS LÄGEN SKALL KONTROLLMÄTAS AV ENTREPRENÖREN I SÅ GOD TID FÖRE STOMMONTAGE ATT EV ERFORDERLIGA JUSTERINGAR KAN UTFÖRAS FÖRE MONTAGESTART.

FÖRKLARINGAR

- BETONGPÅLE C45
- BETONGPÅLE C33
- ← MÅTT FRÅN NÄRMASTE MODULLINJE

HÄNVISNINGAR

PÅLPLATTOR ENLIGT RITN K.29:120
SMIDESDETALJER ENLIGT RITN K.29.502

ÖREBRO KOMMUN
76 09. 30 1976

Denna handling är av stadsarkitektkontorets byggnadsinspektionsavdelning granskad med/utan anmärkning
Örebro den 28/9 1976

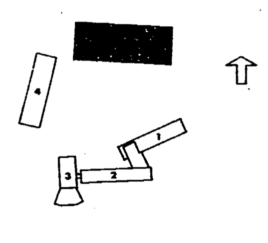

REV	ANT	REVIDERINGEN AVSER	SIGN	DATUM
C		MÅTT FÖR FÖRTAGN ARM	OP	76-05-21
B		PÅLE 635 TILLK. LITT. PÅLPLATTOR, INGJ. BULTAR	OP	76-04-?
A		PÅLAR 633 OCH 634 TILLK. MÅTT PÅLAR	OP	76-04-20

ARBETSRITNING

- A SVEN DANIELSSON ARK. KONT.
- K-G. EKBLADS ING. BYRÅ
- V ING. F:A SVEN TYSKLIND
- E ÖREBRO ELKONSULT

GULLSPÅNGS KRAFTAKTIEBOLAG ÖREBRO
KONTOR, MATSALSBYGGN., FÖRRÅD o. GARAGE

HUS 6 FÖRRÅD
PÅLPLAN
SKALA 1:100

RITAD AV OP | KONSTR. AV OP | HANDL. AV
ÖREBRO 1976-03-01
ARBETSNUMMER 329 | RITNINGSNUMMER K15-? | REV. C

329542 790925